


GEODEZYJNA INWENTARYZACJA POWYKONAWCZA LOKALU

Lokal mieszkalny nr 26



Skala 1:100

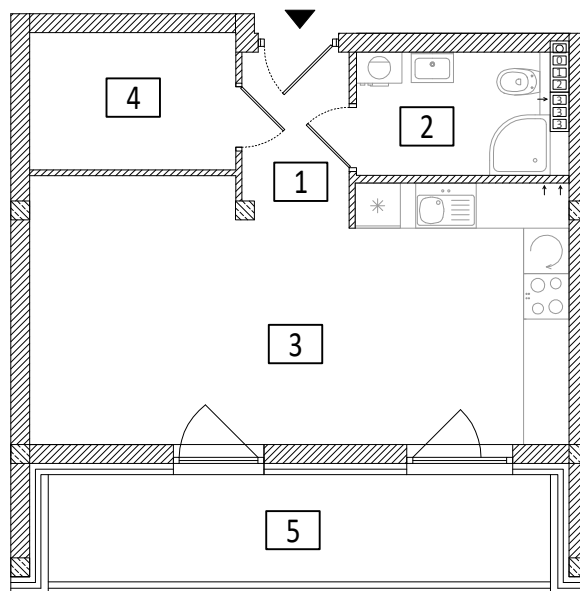

GEOTECH
Bartłomiej Borowski
ul. Sikorskiego 7E, 05-119 Legionowo
+48 505 421 761


Inwestor:

AS-BUD Sp. z o.o
ul. Nowotęczna 6, 05-100 Nowy Dwór Mazowiecki

Obiekt:

BUDYNEK MIESZKALNY WIELORODZINNY
REZYDENCJA PRZYSTAŃ
ul. Sukienna 26, 05-100 Nowy Dwór Mazowiecki

Schemat 3 piętra (poddasza):

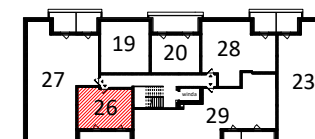

Numer lokalu
mieszkalnego: **26**

Numer piętra: **3**

Powierzchnia użytkowa lokalu: **36.38 m²**

Zestawienie powierzchni:

1	Przedpokój	3.22 m ²
2	Łazienka	3.87 m ²
3	Salon, jadalnia, aneks kuch.	24.23 m ²
4	Garderoba	5.06 m ²
RAZEM:		36.38 m ²
5	Taras	10.95 m ²

Opracowano wg:

PN-ISO 9836:2022-07

Data pomiaru:

16 grudnia 2025