


GEODEZYJNA INWENTARYZACJA POWYKONAWCZA LOKALU



Lokal mieszkalny nr 27

Skala 1:100

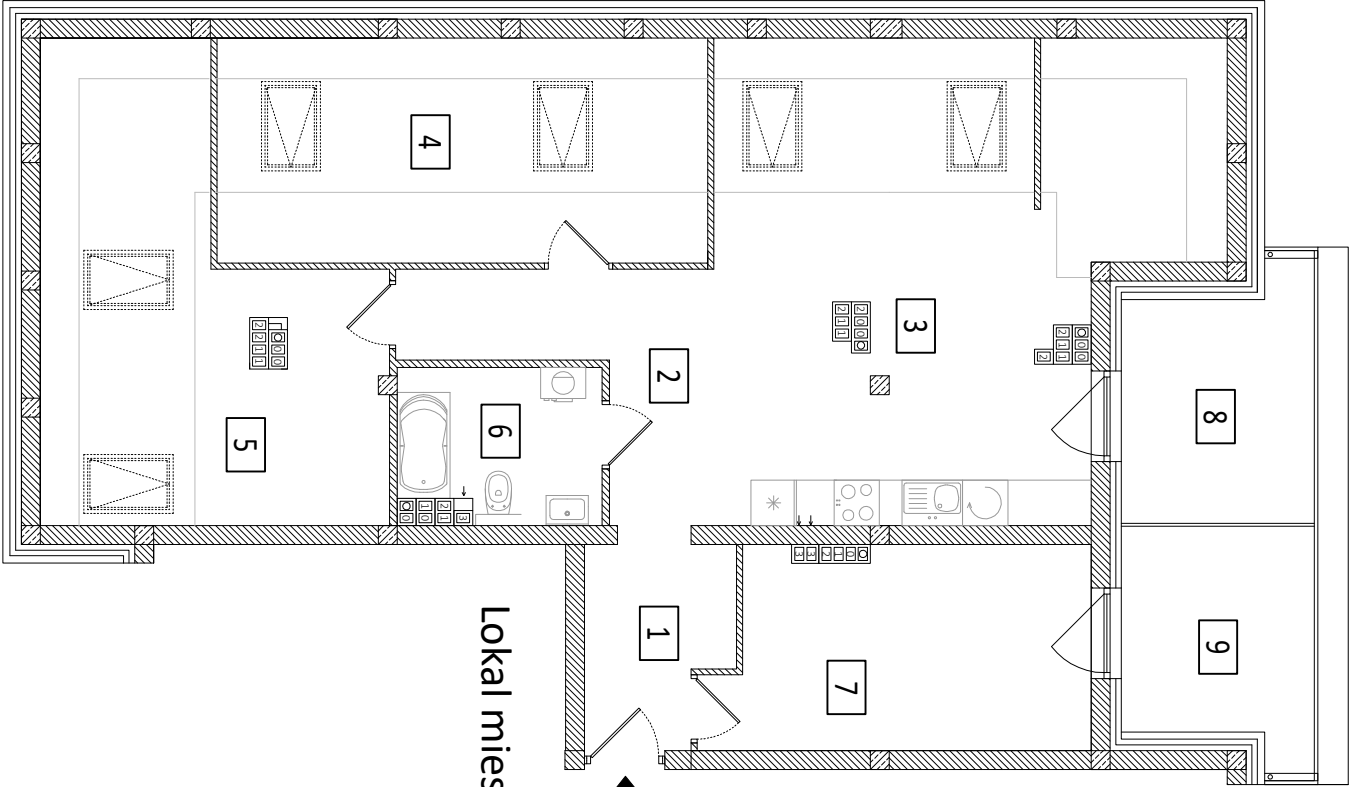

GEOTECH
Bartłomiej Borowski
ul. Sikorskiego 7E, 05-119 Legionowo
+48 505 421 761


Inwestor:

AS-BUD Sp. z o.o.
ul. Nowolężna 6, 05-100 Nowy Dwór Mazowiecki

Obiekt:

BUDYNEK MIESZKALNY WIEŁORODZINNY
REZYDENCJA PRZYSTAŃ
ul. Sukienna 26, 05-100 Nowy Dwór Mazowiecki

Schemat 3 piętra (poddasza):

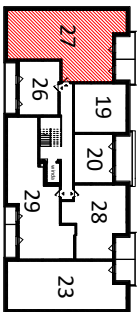

Numer lokalu
mieszkalnego: **27**

Numer piętra: 3

Powierzchnia użytkowa lokalu: **80.37 m²**

Zestawienie powierzchni:

1	Przedpokój	4.62 m ²
2	Komunikacja	7.99 m ²
3	Salon + kuchnia	25.99 m ²
4	Sypialnia	10.78 m ²
5	Sypialnia	12.99 m ²
6	Łazienka	5.14 m ²
7	Sypialnia	12.86 m ²
RAZEM:		80.37 m ²
8	Taras	8.01 m ²
9	Taras	8.00 m ²

Opracowano wg:
PN-ISO 9836:2022-07

Data pomiaru:
16 grudnia 2025