

GEODEZYJNA INWENTARYZACJA POWYKONAWCZA LOKALU


Inwestor:

AS-BUD Sp. z o.o
ul. Nowolężna 6, 05-100 Nowy Dwór Mazowiecki


Obiekt:

BUDYNEK MIESZKALNY WIELODZINNY
REZYDENCJA PRZYSTAŃ
ul. Sukienna 26, 05-100 Nowy Dwór Mazowiecki

Schemat 3 piętra (poddasza):

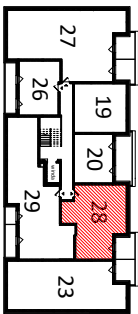

Lokal mieszkalny nr 28

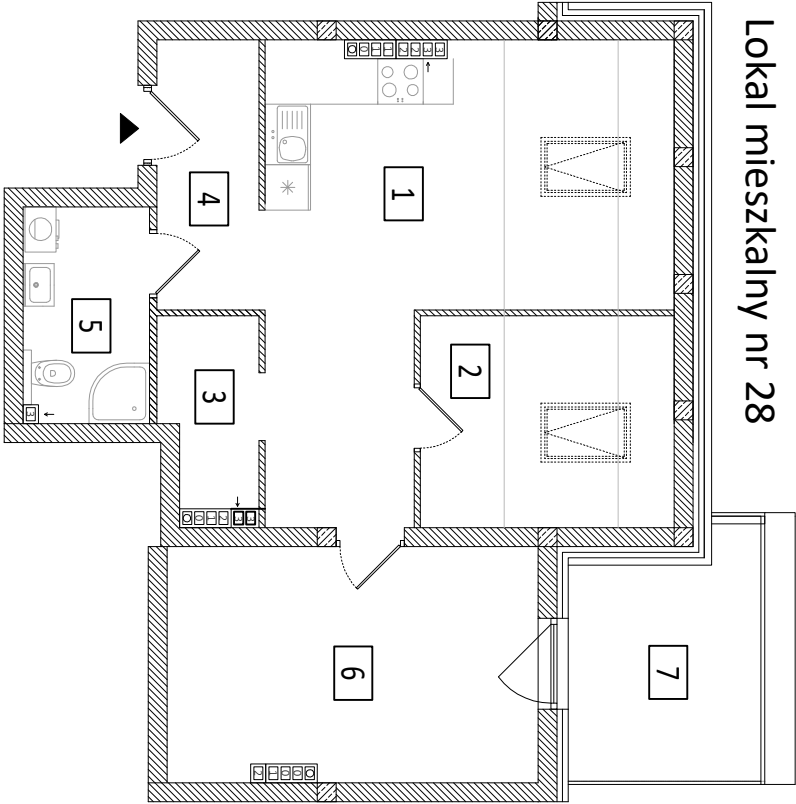

Numer lokalu
mieszkalnego: 28


Numer piętra: 3

Powierzchnia użytkowa lokalu: 52.72 m²

Zestawienie powierzchni:

1	Salon, kuchnia	19.77 m ²
2	Sypialnia	5.53 m ²
3	Garderoba	3.07 m ²
4	Korytarz	4.84 m ²
5	Łazienka	4.55 m ²
6	Sypialnia	14.96 m ²
RAZEM:		52.72 m ²
7	Taras	8.00 m ²

Skala 1:100

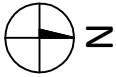

IGEOTECH
Bartłomiej Borowski
ul. Sikorskiego 7E, 05-119 Legionowo
+48 505 421 761

Opracowano wg:

PN-ISO 9836:2022-07

Data pomiaru:

16 grudnia 2025