

GEODEZYJNA INWENTARYZACJA POWYKONAWCZA LOKALU

Inwestor:

AS-BUD Sp. z o.o
ul. Nowołęczna 6, 05-100 Nowy Dwór Mazowiecki

Obiekt:

BUDYNEK MIESZKALNY WIELORODZINNY
REZYDENCJA PRZYSTAŃ
ul. Sukienna 26, 05-100 Nowy Dwór Mazowiecki

Schemat 3 piętra (poddasza):



Numer lokalu
mieszkalnego: 29


Numer piętra: 3

Powierzchnia użytkowa lokalu: 81.30 m²

Zestawienie powierzchni:

1	Łazienka	4.80 m ²
2	Salon, kuchnia	13.74 m ²
3	Komunikacja	13.37 m ²
4	Sypialnia	4.99 m ²
5	Sypialnia	8.60 m ²
6	Łazienka	4.32 m ²
7	Sypialnia	24.17 m ²
8	Łazienka	3.94 m ²
9	Garderoba	3.37 m ²
RAZEM:		81.30 m ²
10	Taras	3.68 m ²
11	Taras	7.08 m ²

Lokal mieszkalny nr 29

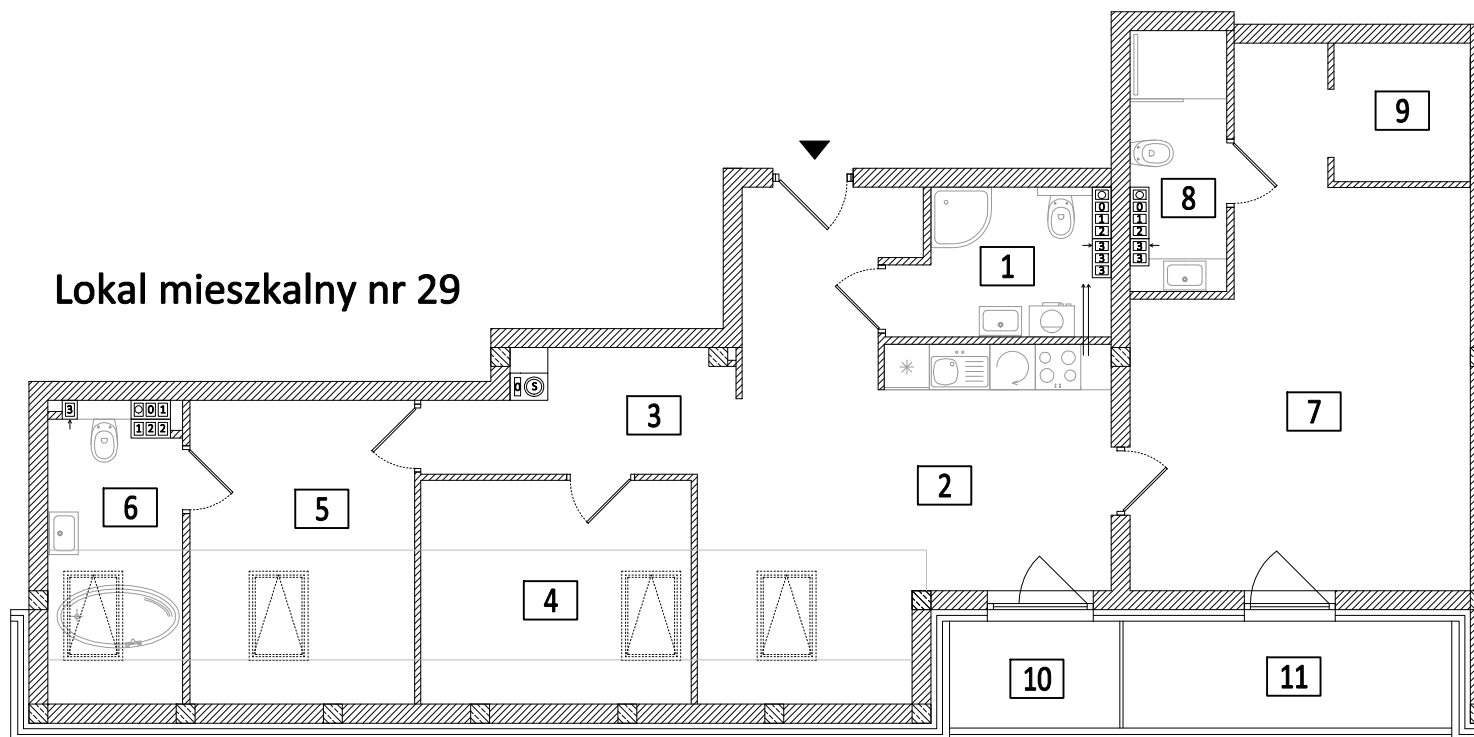

Skala 1:100



Bartłomiej Borowski
ul. Sikorskiego 7E, 05-119 Legionowo
+48 505 421 761

Opracowano wg:

PN-ISO 9836:2022-07

Data pomiaru:

16 grudnia 2025